
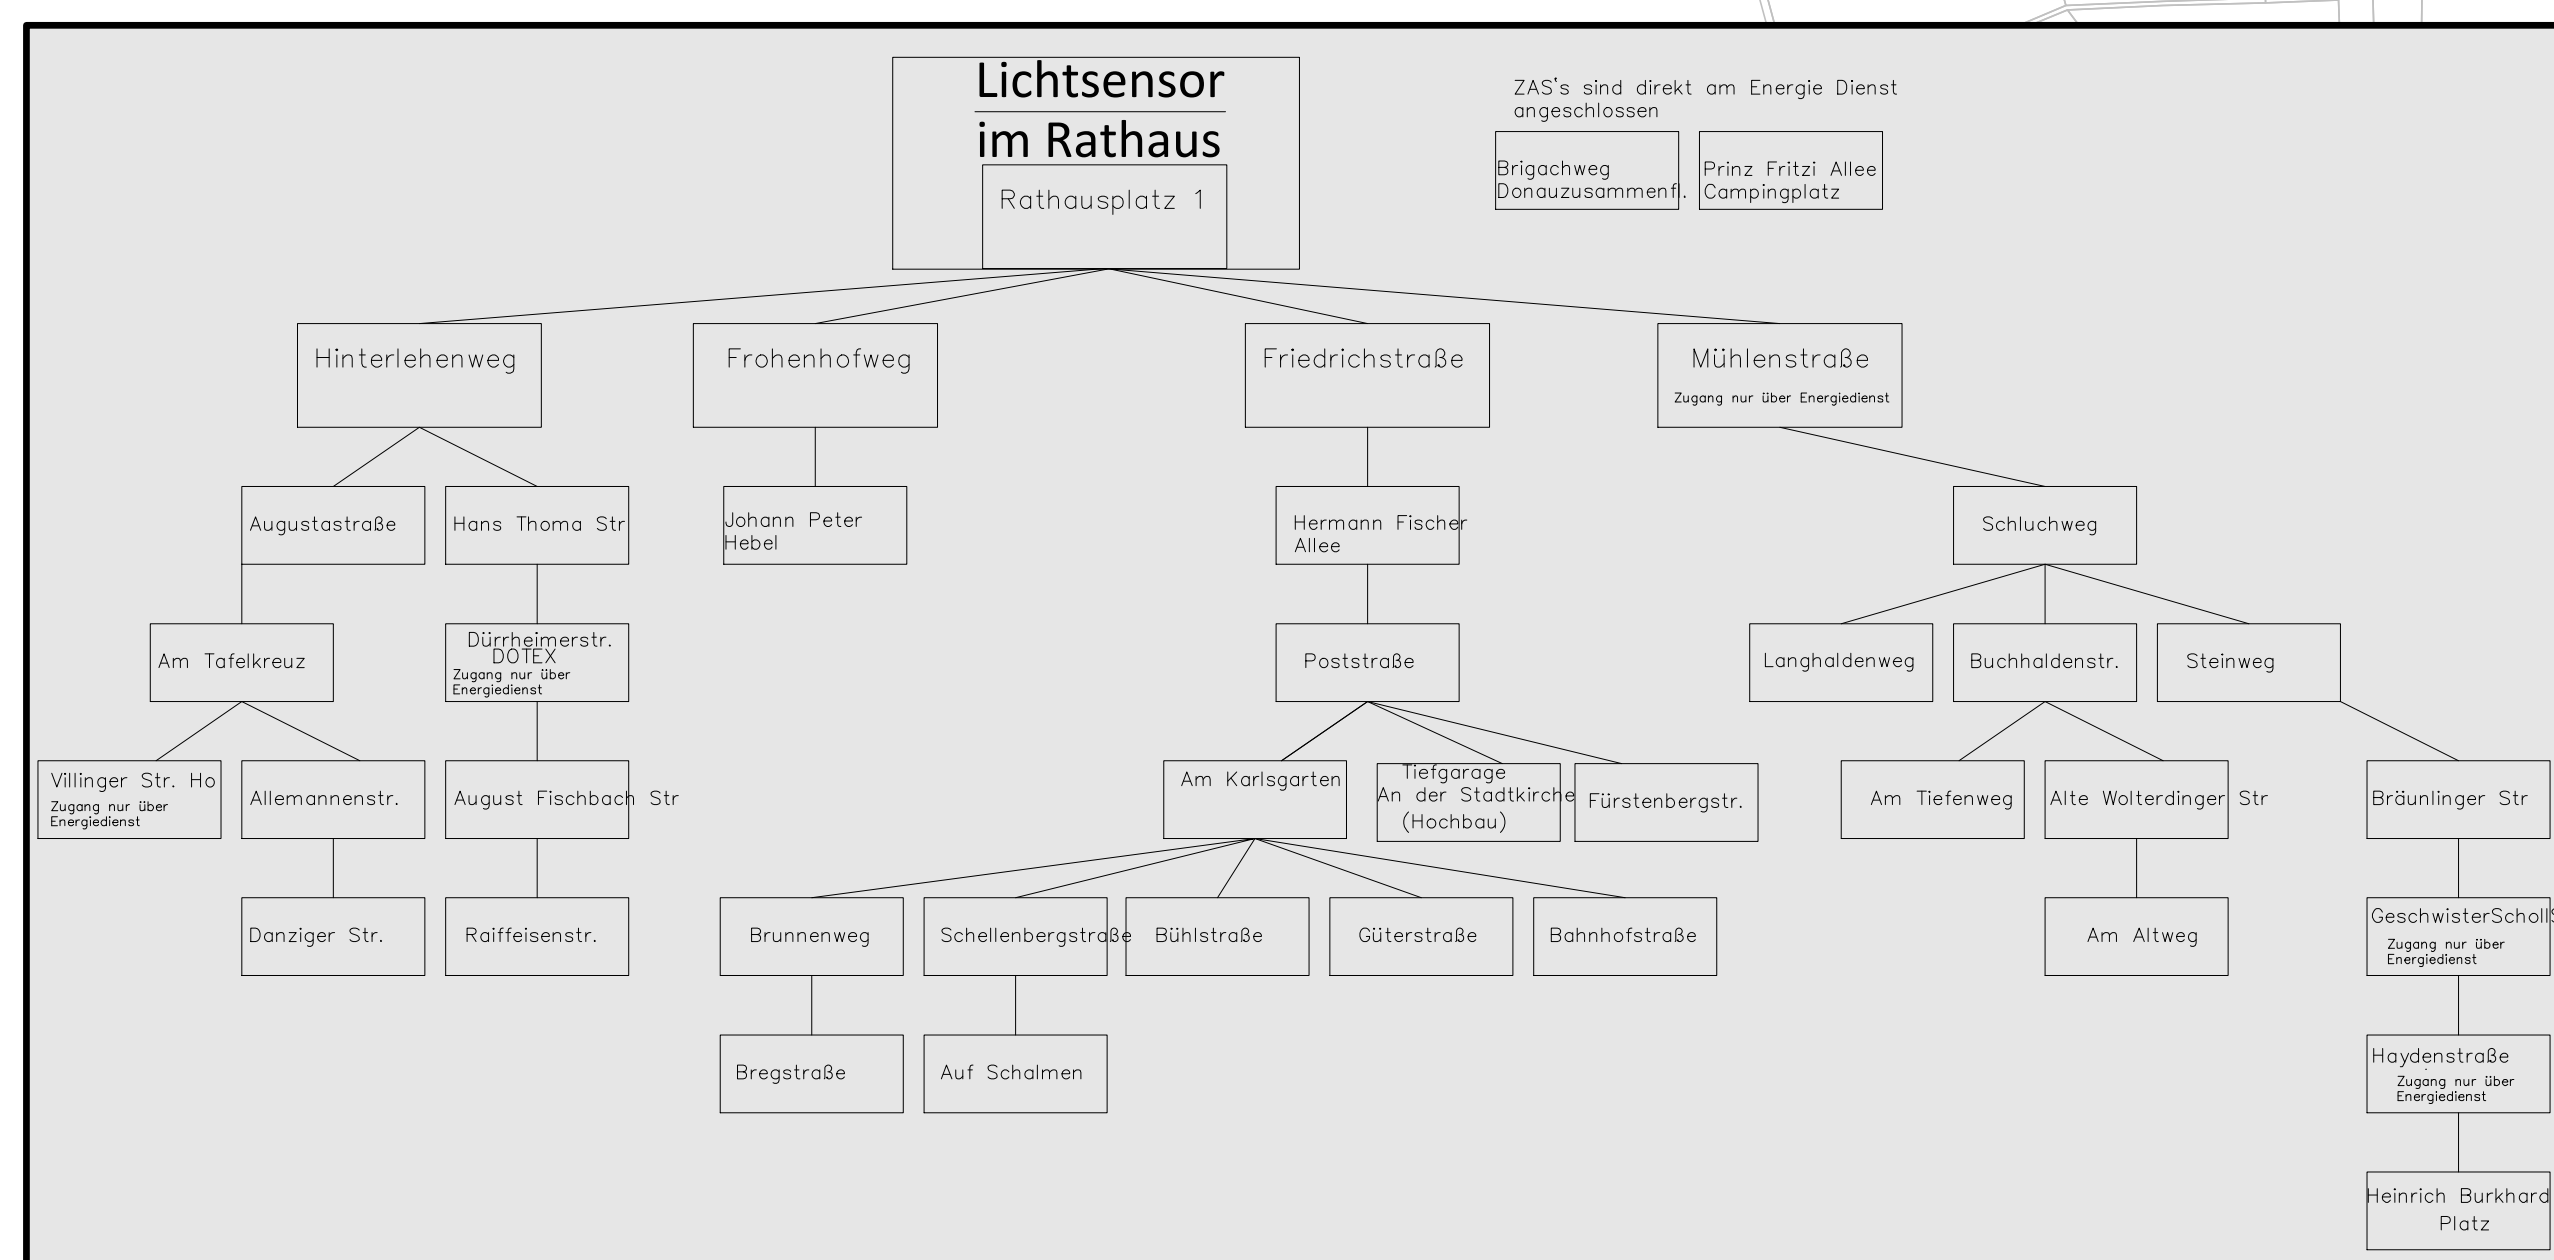


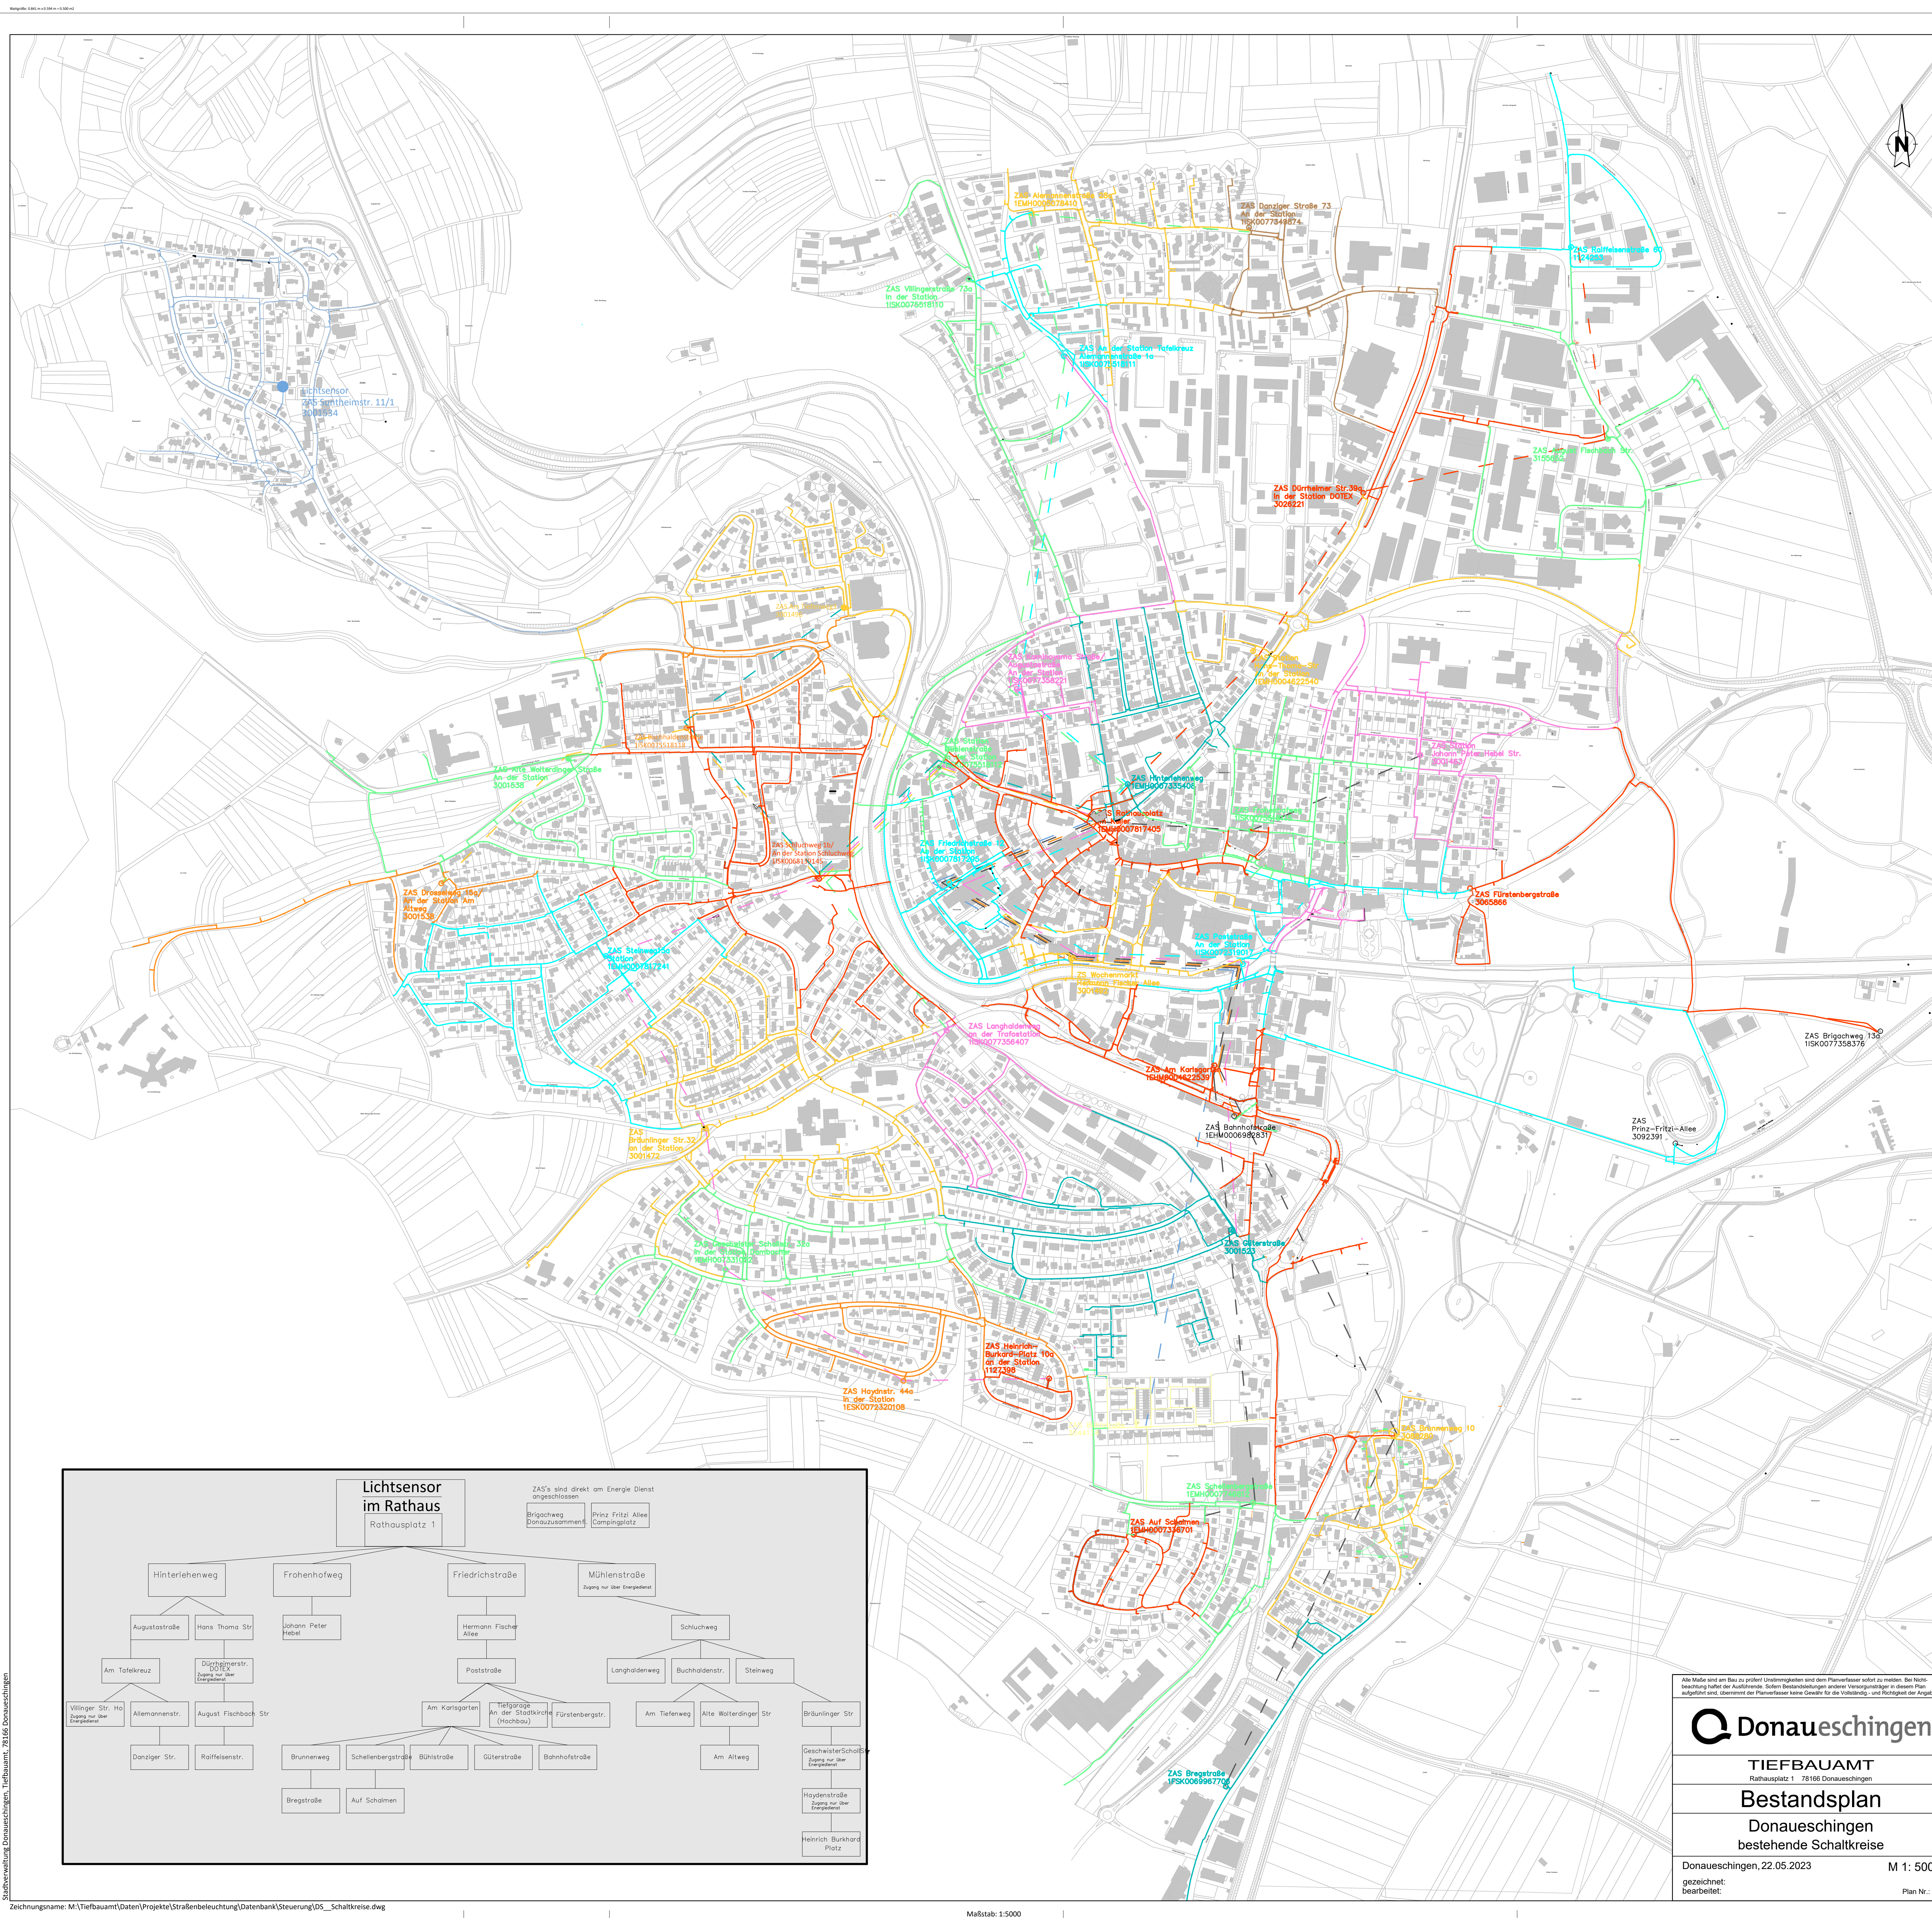

Alle Maße sind im Bau zu prüfen! Unstimmigkeiten sind dem Planverfasser sofort zu melden. Bei Nichtbeachtung haftet der Ausführende. Sofern Bestandteile anderer Versorgenträger in diesem Plan aufgeführt sind, übernimmt der Planverfasser keine Gewähr für die Vollständig- und Richtigkeit der Angaben.

Q Donaueschingen

TIEFBAUAMT
Rathausplatz 1 78166 Donaueschingen

Bestandsplan
Donaueschingen
bestehende Schaltkreise

Donaueschingen, 22.05.2023 M 1: 500
gezeichnet:
bearbeitet: Plan Nr.: