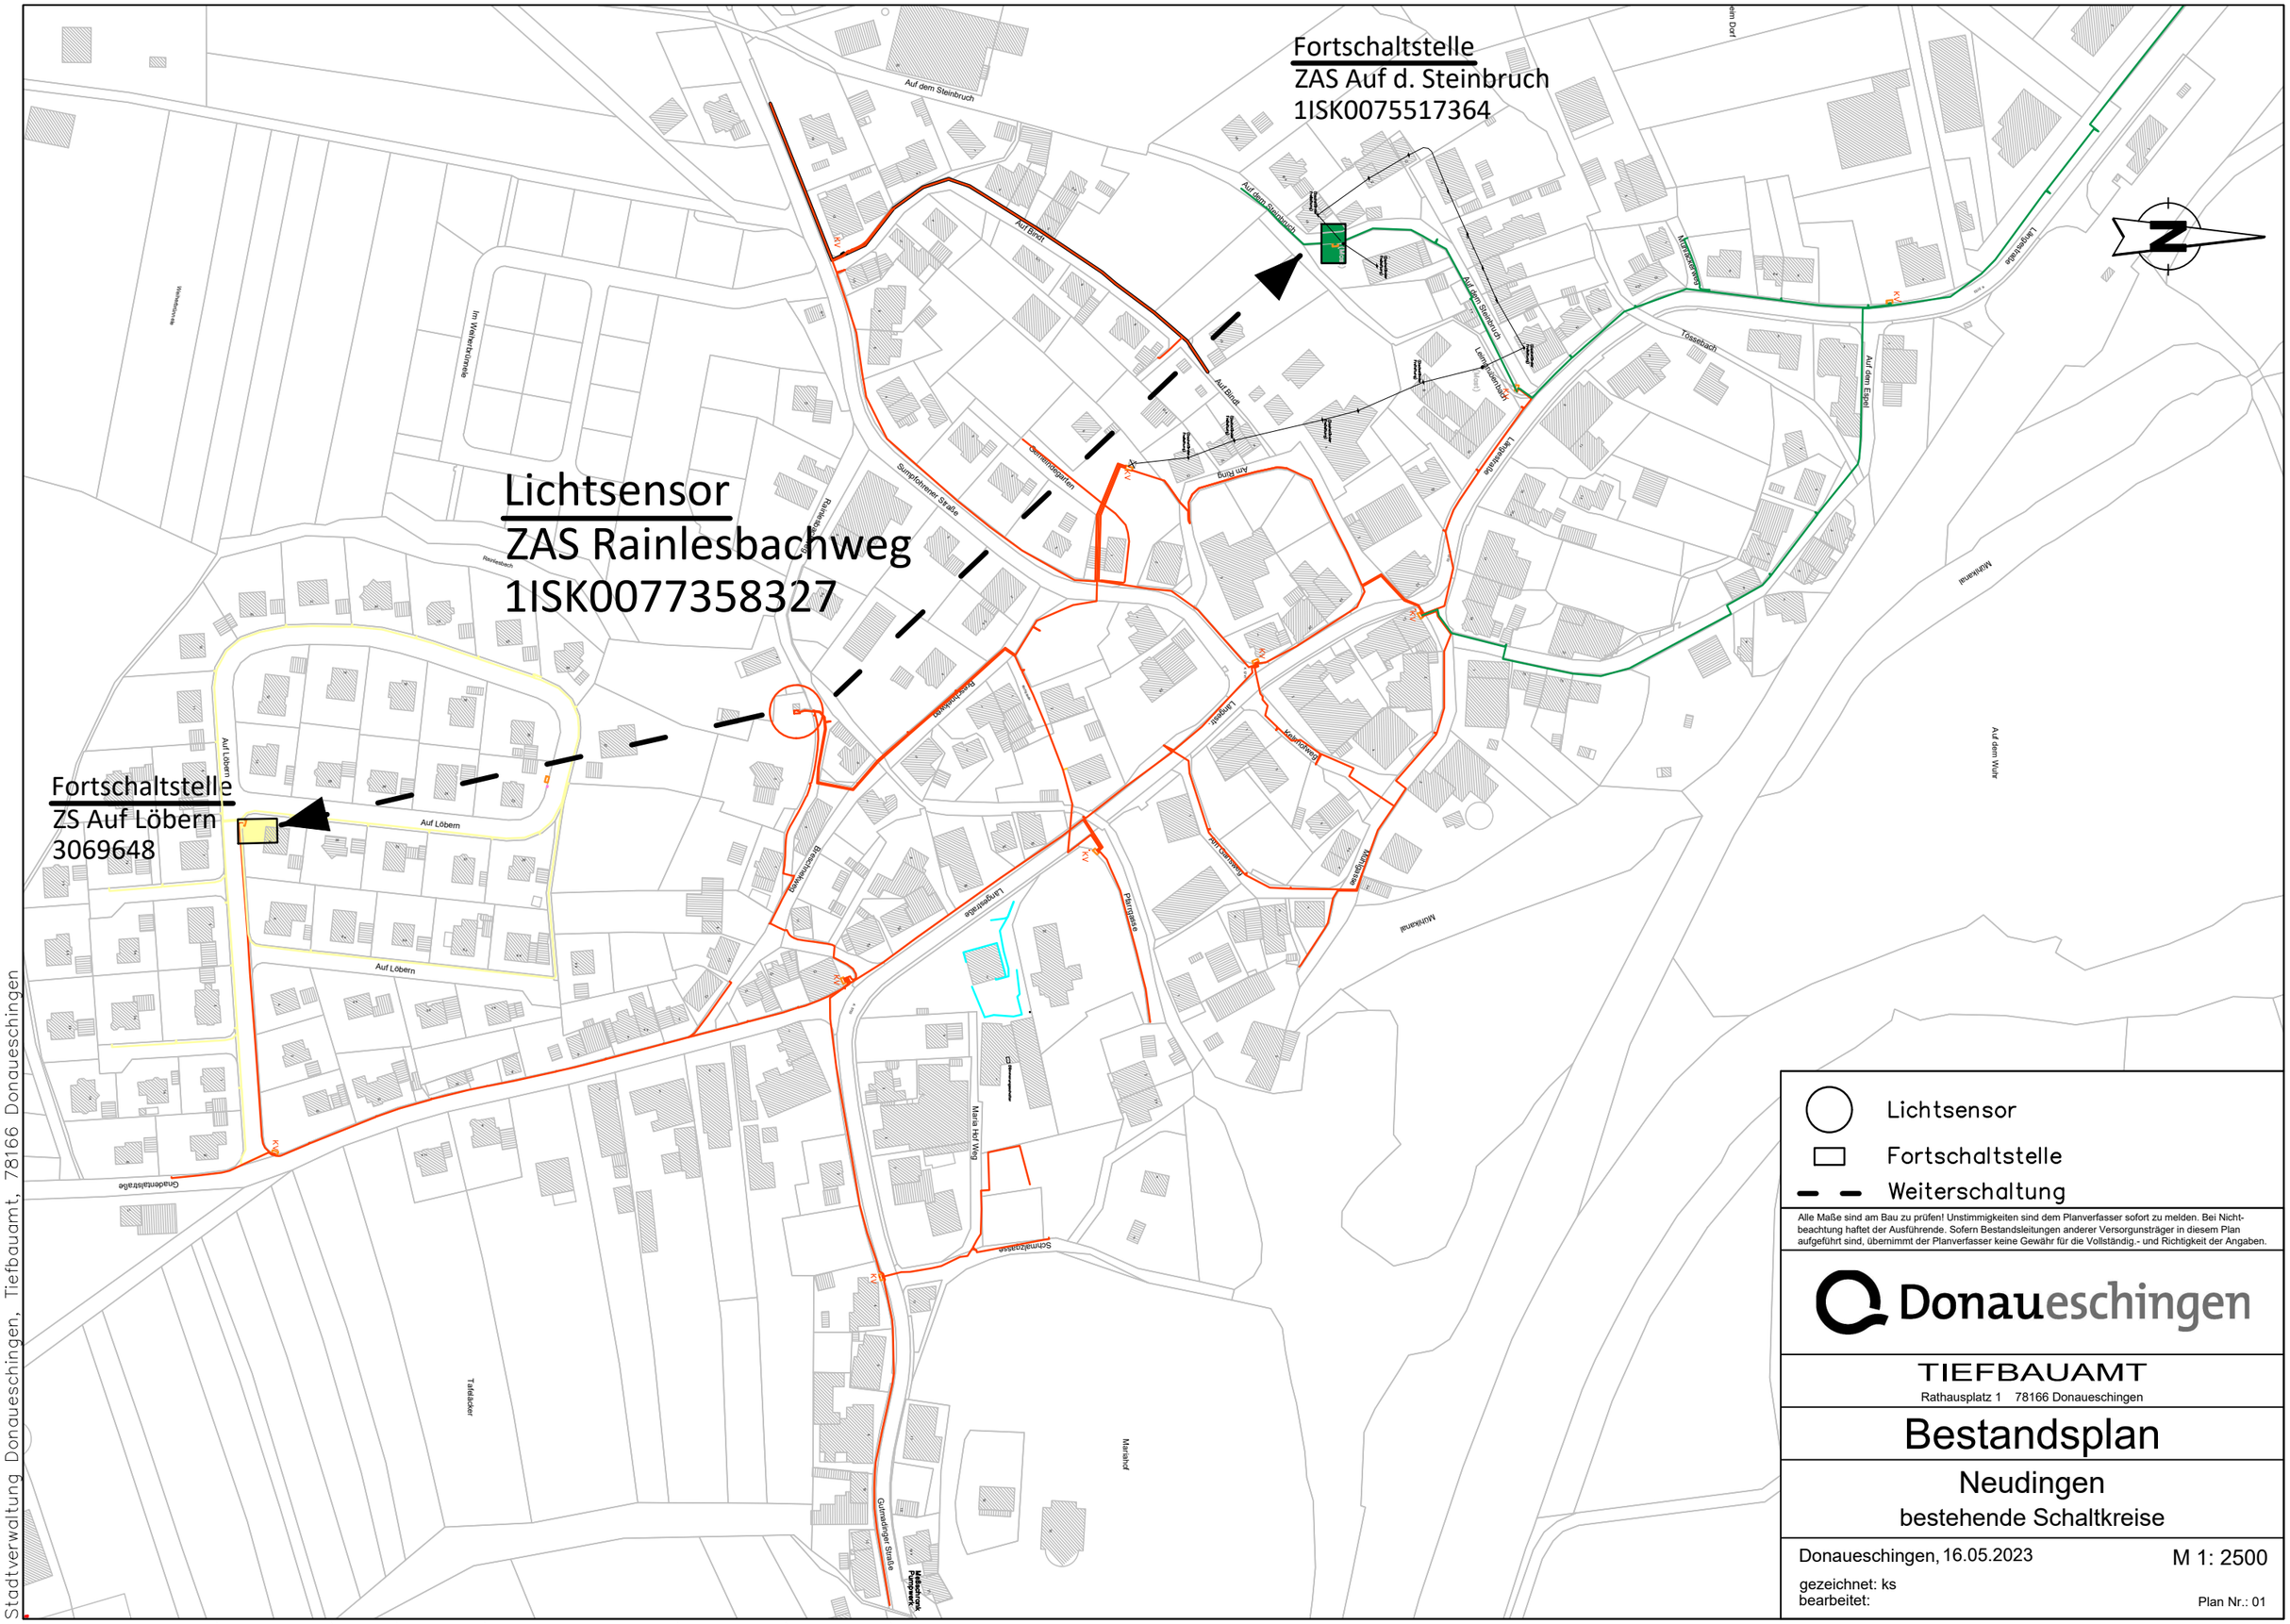
Fortschaltstelle
ZAS Auf d. Steinbruch
1ISK0075517364
Lichtsensor
ZAS Rainlesbachweg
1ISK0077358327
Fortschaltstelle
ZS Auf Löbern
3069648
Auf dem Steinbruch
Auf Eindt
Rainlesbachweg
Auf Löbern
Langestraße
Pfarrgasse
Maria Ier Weg
Schmalzgasse
Gutmadinger Straße
Mühlenbrook Pumpwerk
Tafeläcker
Marahof
Mühlkanal
Auf dem Wühr
Auf dem Esgel
Tosenbach
Lichtsensor
Fortschaltstelle
Weiterschaltung
Alle Maße sind am Bau zu prüfen! Unstimmigkeiten sind dem Planverfasser sofort zu melden. Bei Nichtbeachtung haftet der Ausführende. Sofern Bestandsleitungen anderer Versorgunsträger in diesem Plan aufgeführt sind, übernimmt der Planverfasser keine Gewähr für die Vollständig.- und Richtigkeit der Angaben.
Donaueschingen
TIEFBAUAMT
Rathausplatz 1 78166 Donaueschingen
Bestandsplan
Neudingen
bestehende Schaltkreise
Donaueschingen, 16.05.2023
M 1: 2500
gezeichnet: ks
bearbeitet:
Plan Nr.: 01
Stadtverwaltung Donaueschingen, Tiefbauamt, 78166 Donaueschingen
Zeichnungsname: M:\Tiefbauamt\Daten\Projekte\Straßenbeleuchtung\Datenbank\Steuerung\NE_Schaltkreiese.dwg